



# RAMP D

290  
280  
270  
260  
250

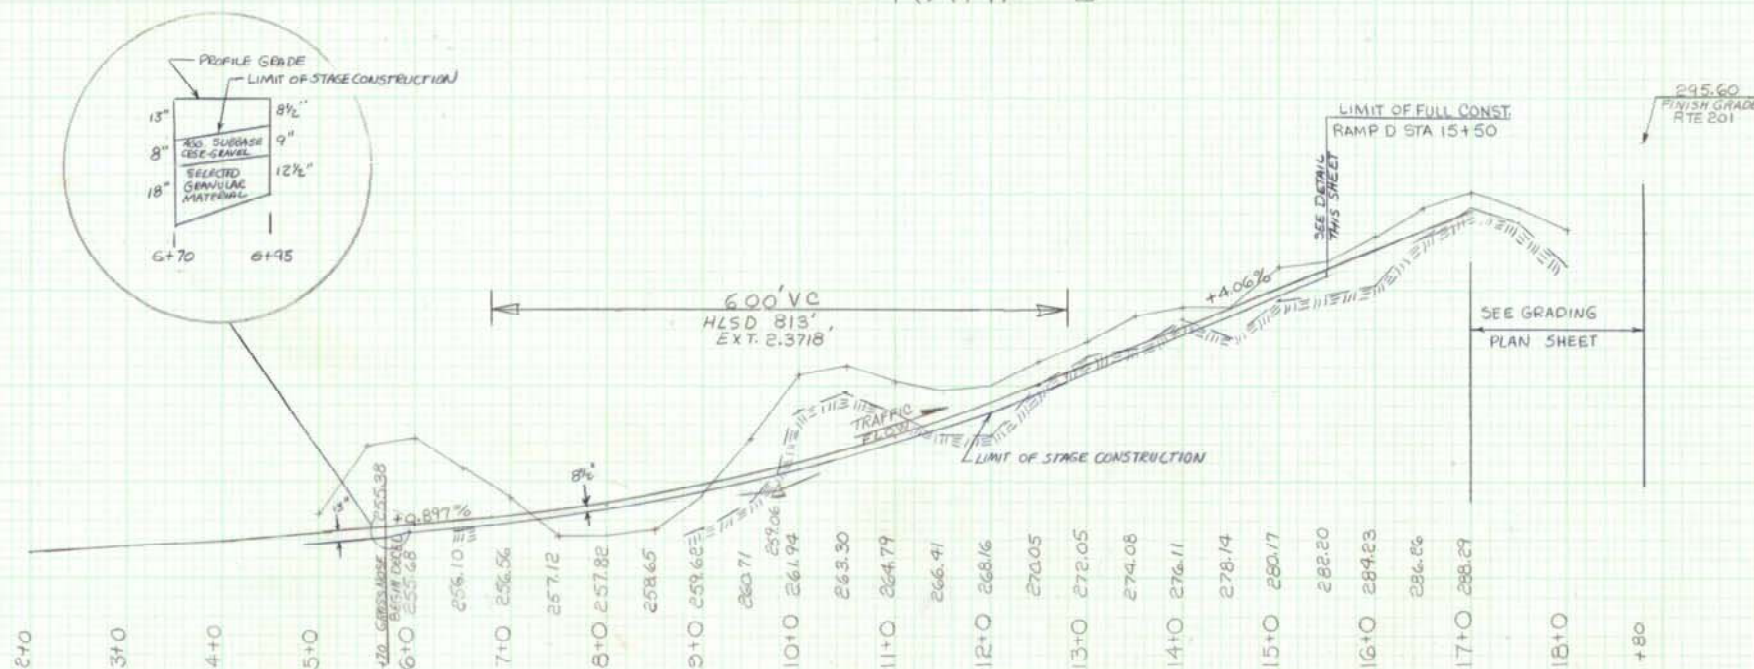

300  
290  
280  
270  
260  
250  
240  
230  
220  
210

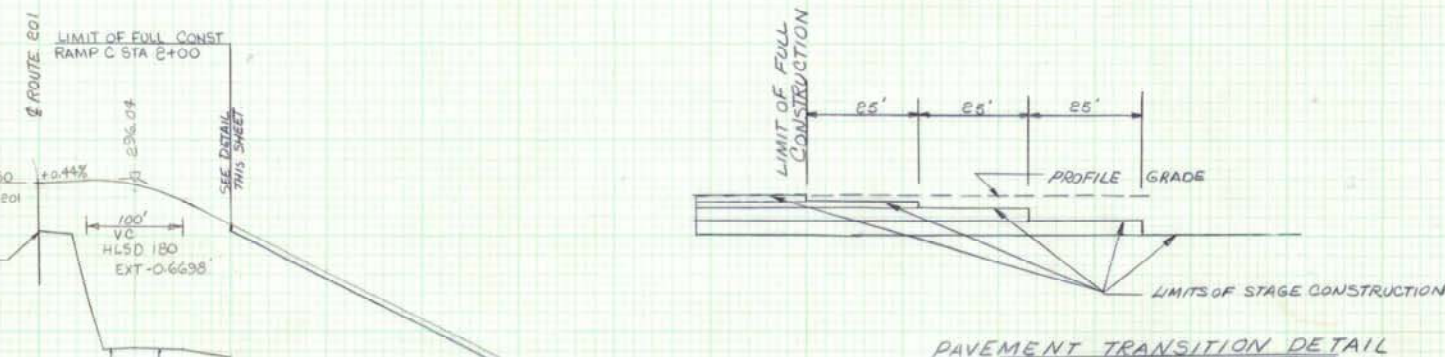

PAVEMENT TRANSITION DETAIL

# RAMP C

0+00 = 364+50 RTE 201 Elev. 295.60



Revised as Built 3/4/17  
DEPARTMENT OF TRANSPORTATION  
PROFILES  
RAMPS C & D